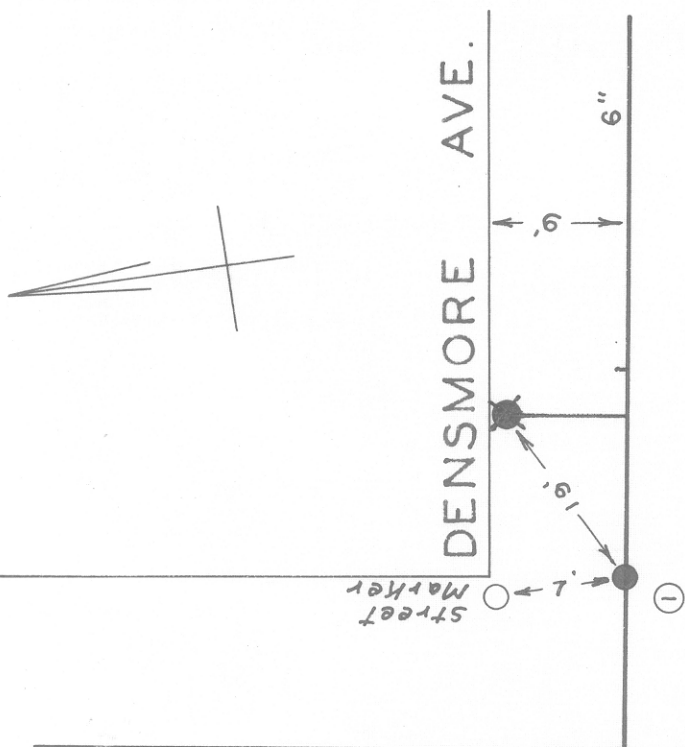


12

VALVE DIAGRAM

DENSMORE AVE. & WEST

WEST SIDE BLVD.

SEC. MAP 267 N.W.

DATE PAGE NO.